



Bereich B

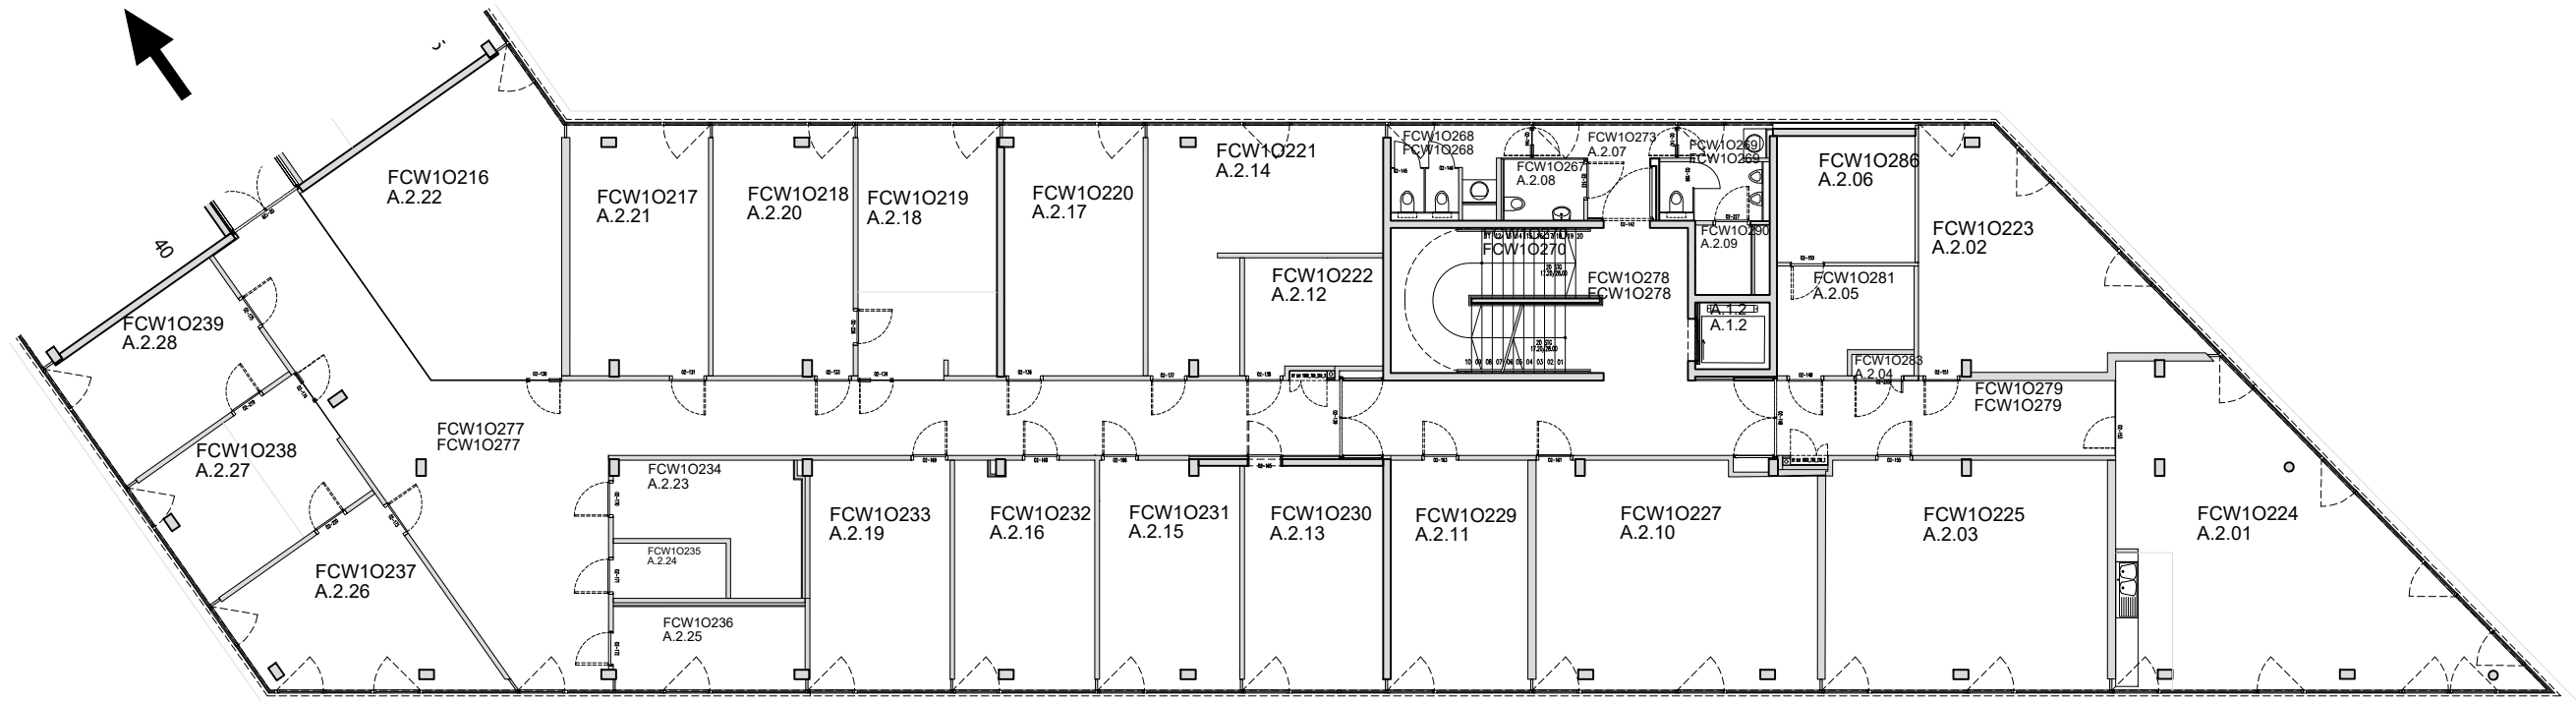

Diese Planunterlage ist geistiges Eigentum der Abteilung Infrastrukturmanagement und darf ohne unsere Einwilligung nicht weitergegeben werden. Ohne unsere schriftliche Freigabe hat der dargestellte Inhalt keine offizielle Gültigkeit!

									GEZ.	09.06.2020	Kirchner	PROJEKT		 <div>FH CAMPUS WIEN</div> <div>UNIVERSITY OF APPLIED SCIENCES</div>	ART:	BESTANDSPLAN										Seite	Dok.		
								GEPR.				OBJEKT			NAME:	FHCW - STAMMHAUS - A Ebene 2													
REV.	DATUM	NAME	DATUM	GEPRÜFT	DATUM	FREIGABE	BESCHREIBUNG:	NGEPR.				DWG			Z.Nr.:	20	-	ST	01	-	3	A	-	B	G	-	001	/	0
URSPRUNG								FREIGABE				DEF. DATEI																	
									DATUM				MASSTAB	1:200															