

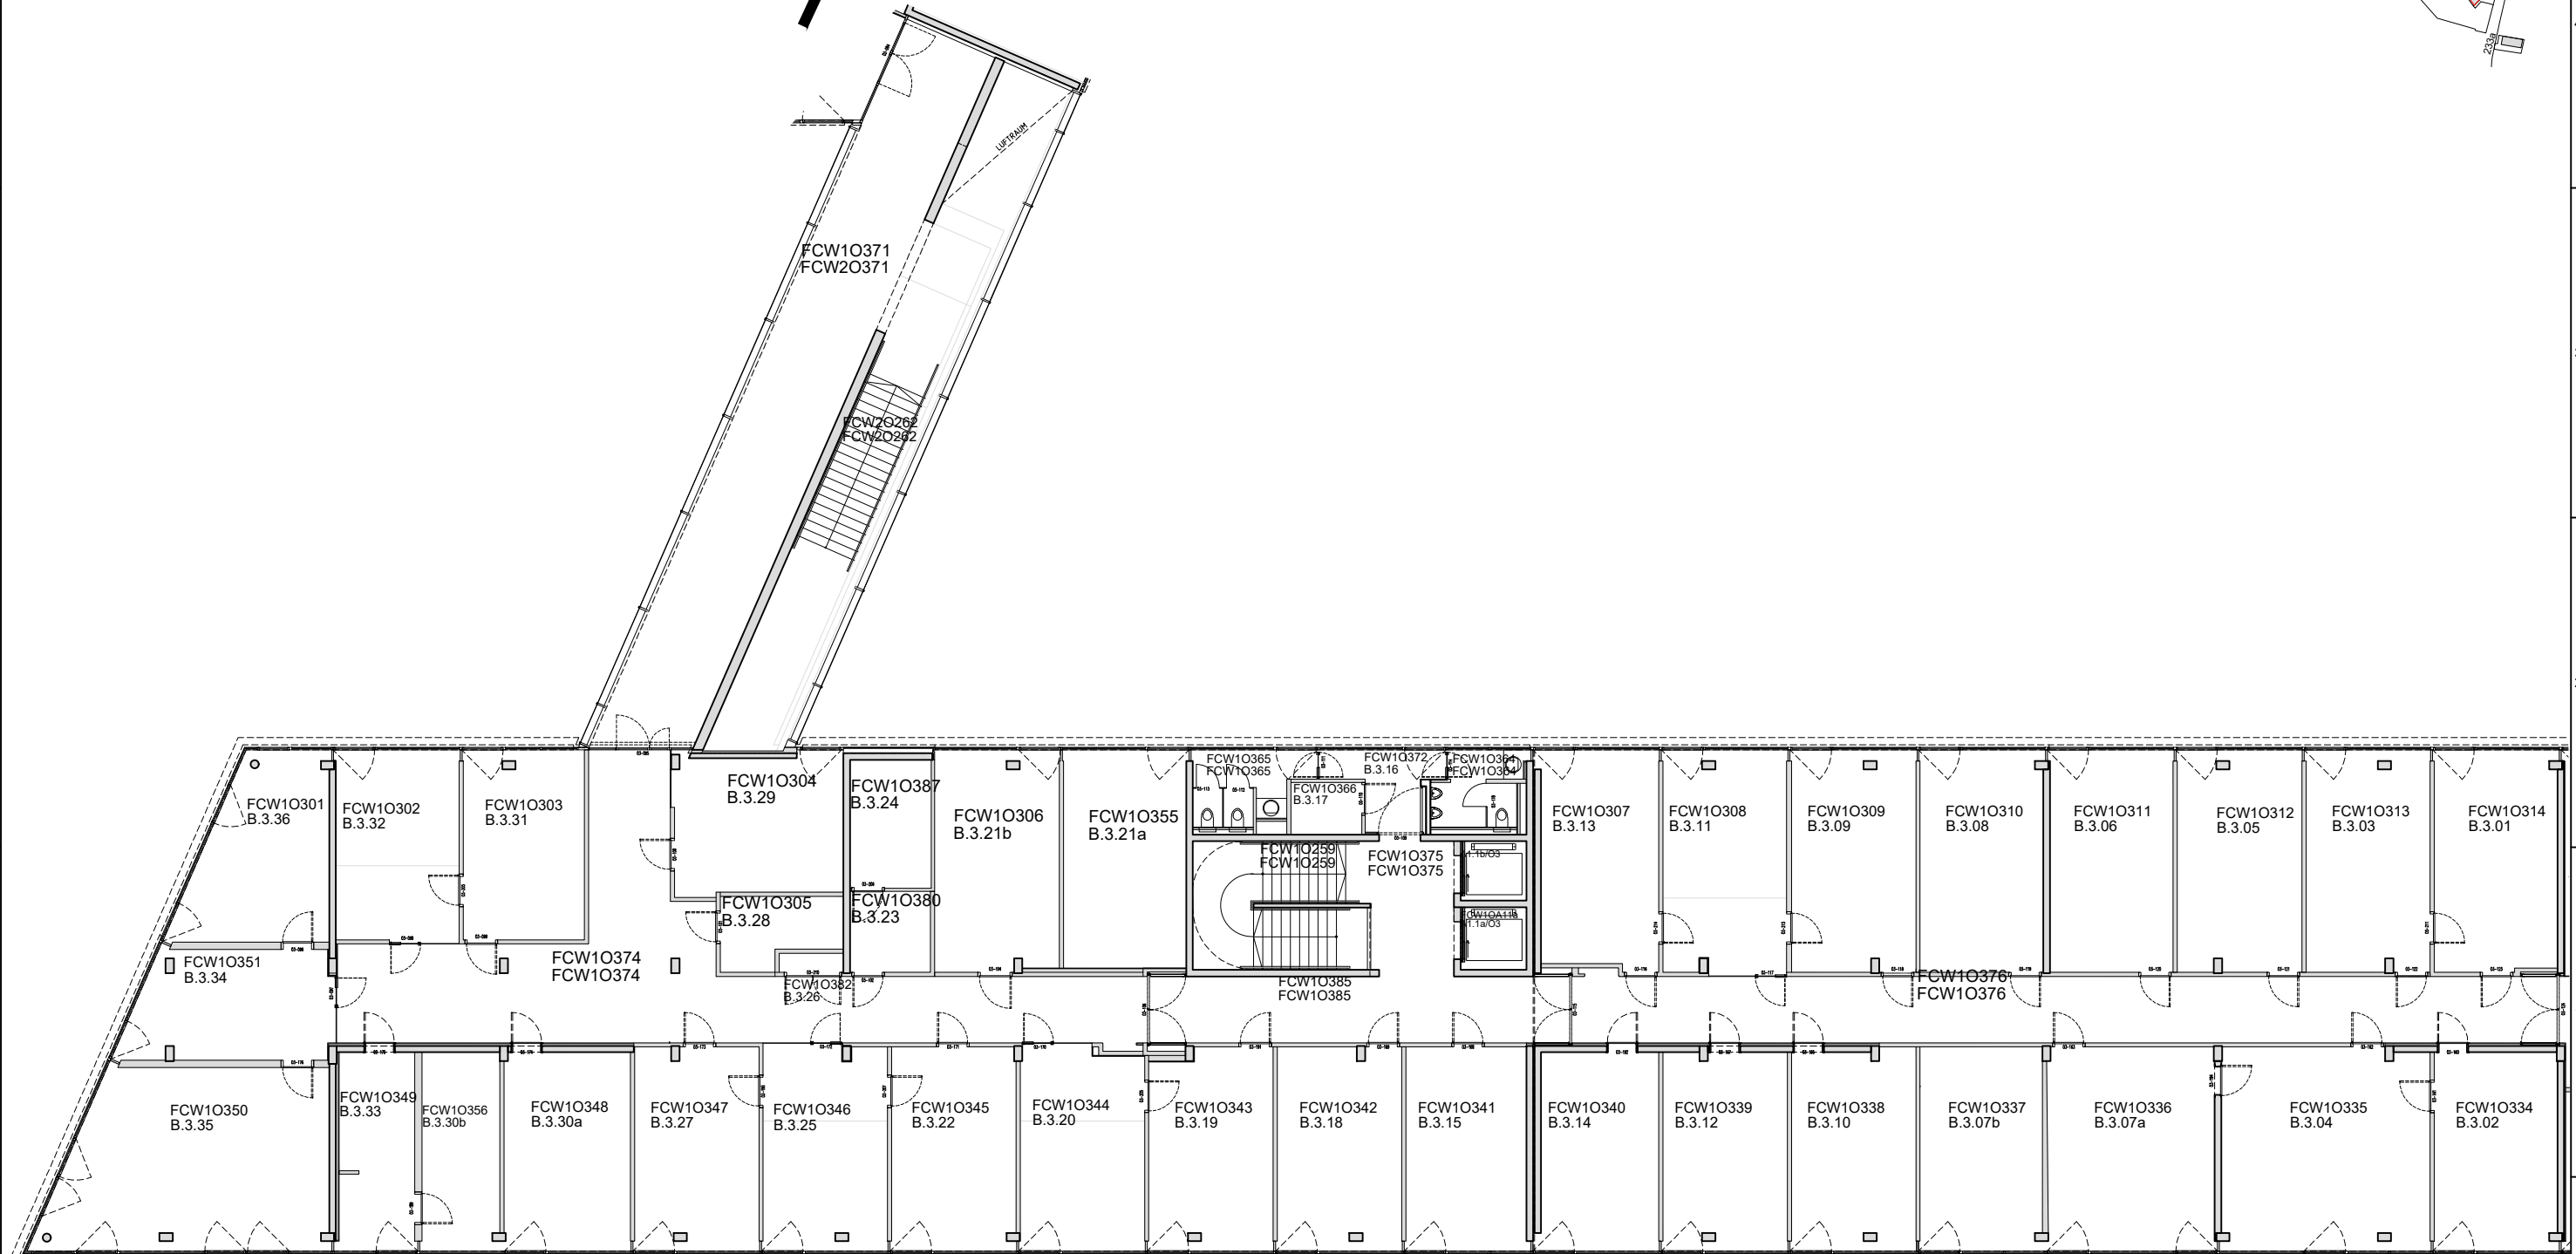



Bereich C

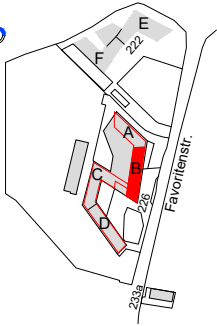

Bereich A

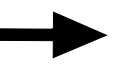

Diese Planunterlage ist geistiges Eigentum der Abteilung Infrastrukturmanagement und darf ohne unsere Einwilligung nicht weitergegeben werden. Ohne unsere schriftliche Freigabe hat der dargestellte Inhalt keine offizielle Gültigkeit!

									GEZ.	09.06.2020	Kirchner	PROJEKT		 <div>FH CAMPUS WIEN</div> <div>UNIVERSITY OF APPLIED SCIENCES</div>	ART:	BESTANDSPLAN										Dok.					
								GEPR.				OBJEKT			NAME:	FHCW - STAMMHAUS - B Ebene 3															
								NGEPR.				DWG			Z.Nr.:	20	-	ST	01	-	3	A	-	B	G	-	002	/	0	Seite	
								FREIGABE				DEF.DATEI																			
REV	DATUM	NAME	DATUM	GEPRÜFT	DATUM	FREIGABE	BESCHREIBUNG:			DATUM		MASSTAB	1:200																		
URSPRUNG																															