


Form_3.dwg: DIN A3-quer, Attribute: 3.dwg

Diese Planunterlage ist geistiges Eigentum der Abteilung
Infrastrukturmanagement und darf ohne unsere Einwilligung
nicht weitergegeben werden. Ohne unsere schriftliche Freigabe
hat der dargestellte Inhalt keine offizielle Gültigkeit!

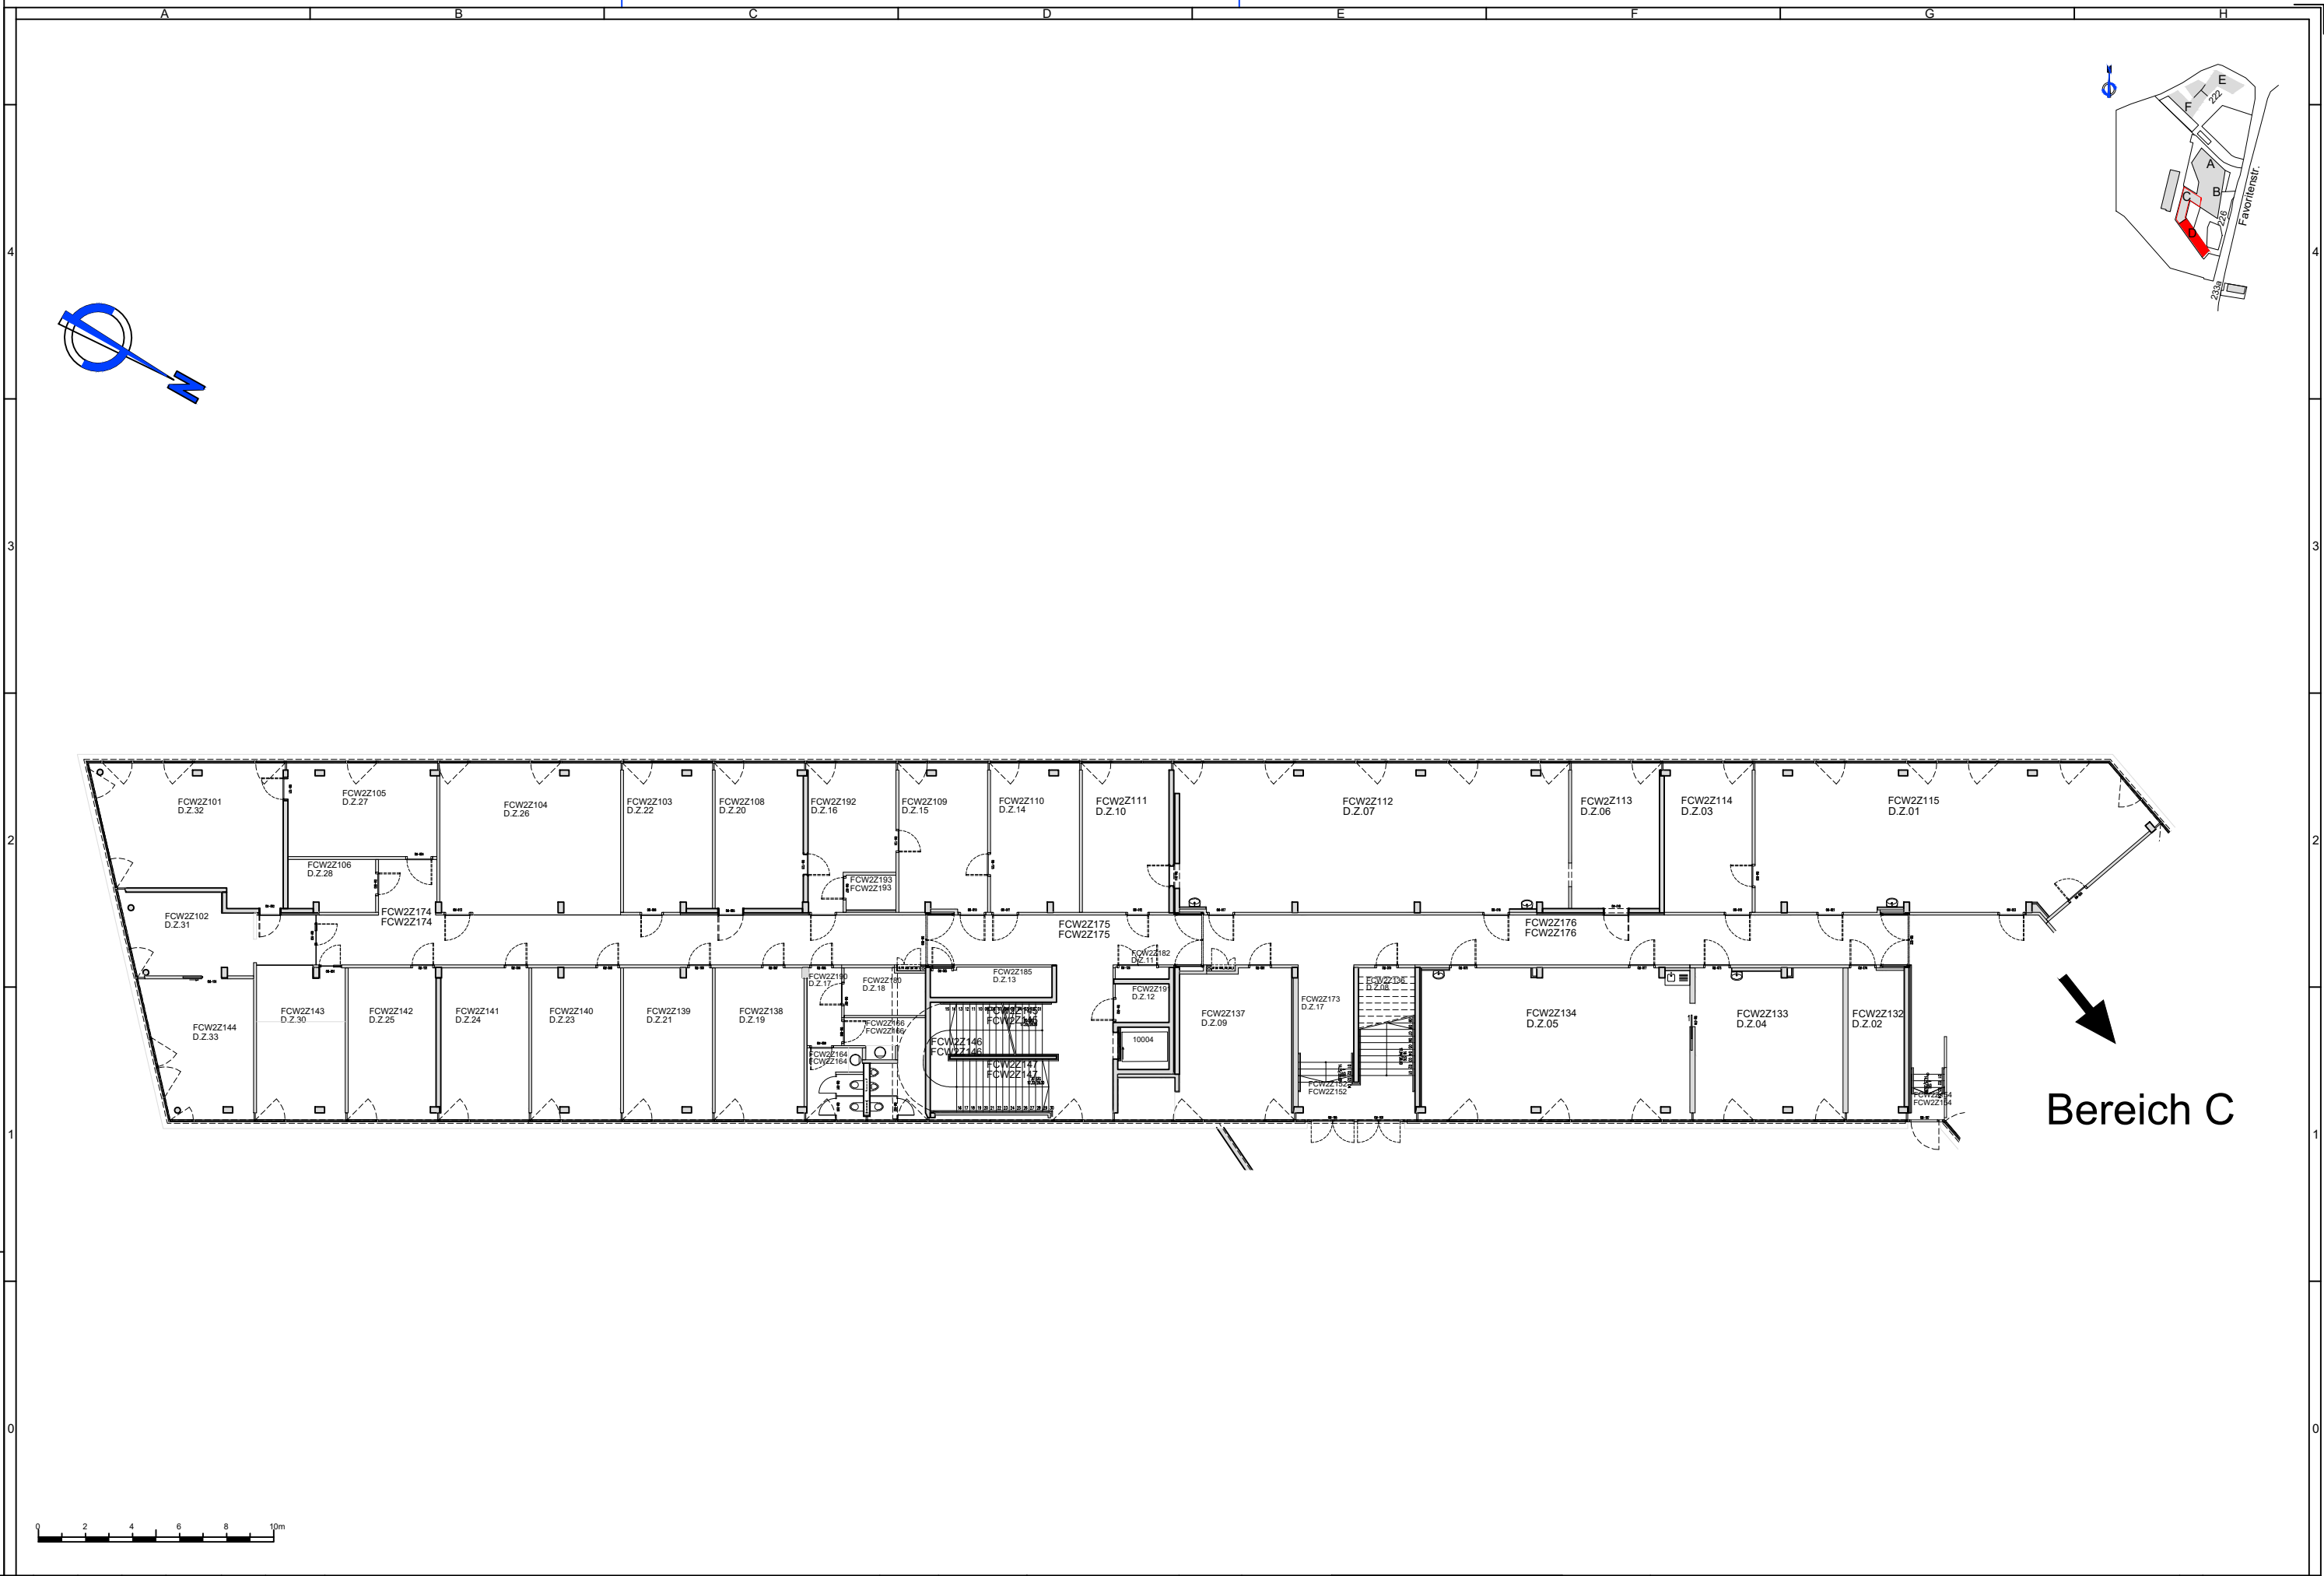

							GEZ.	09.06.2020	Kirchner	PROJEKT		<div><div></div><div>FH CAMPUS WIEN</div><div>UNIVERSITY OF APPLIED SCIENCES</div></div>	ART:	BESTANDSPLAN										Seite	Dok.	
							GEPR.			OBJEKT			NAME:	FHCW - STAMMHAUS - D Ebene Z												
							NGEPR.			DWG			Z.Nr.:	20	-	ST	01	-	3	A	-	B	G	-	003 / 0	
							FREIGABE			DEF.DATEI			Planjahr	Betrieb	Objekt	ZF	ZA	HG	UA	LNR/Rev.						
REV.	DATUM	NAME	DATUM	GEPRÜFT	DATUM	FREIGABE	BESCHREIBUNG:							MASSTAB	1:250											
URSPRUNG																DATUM										