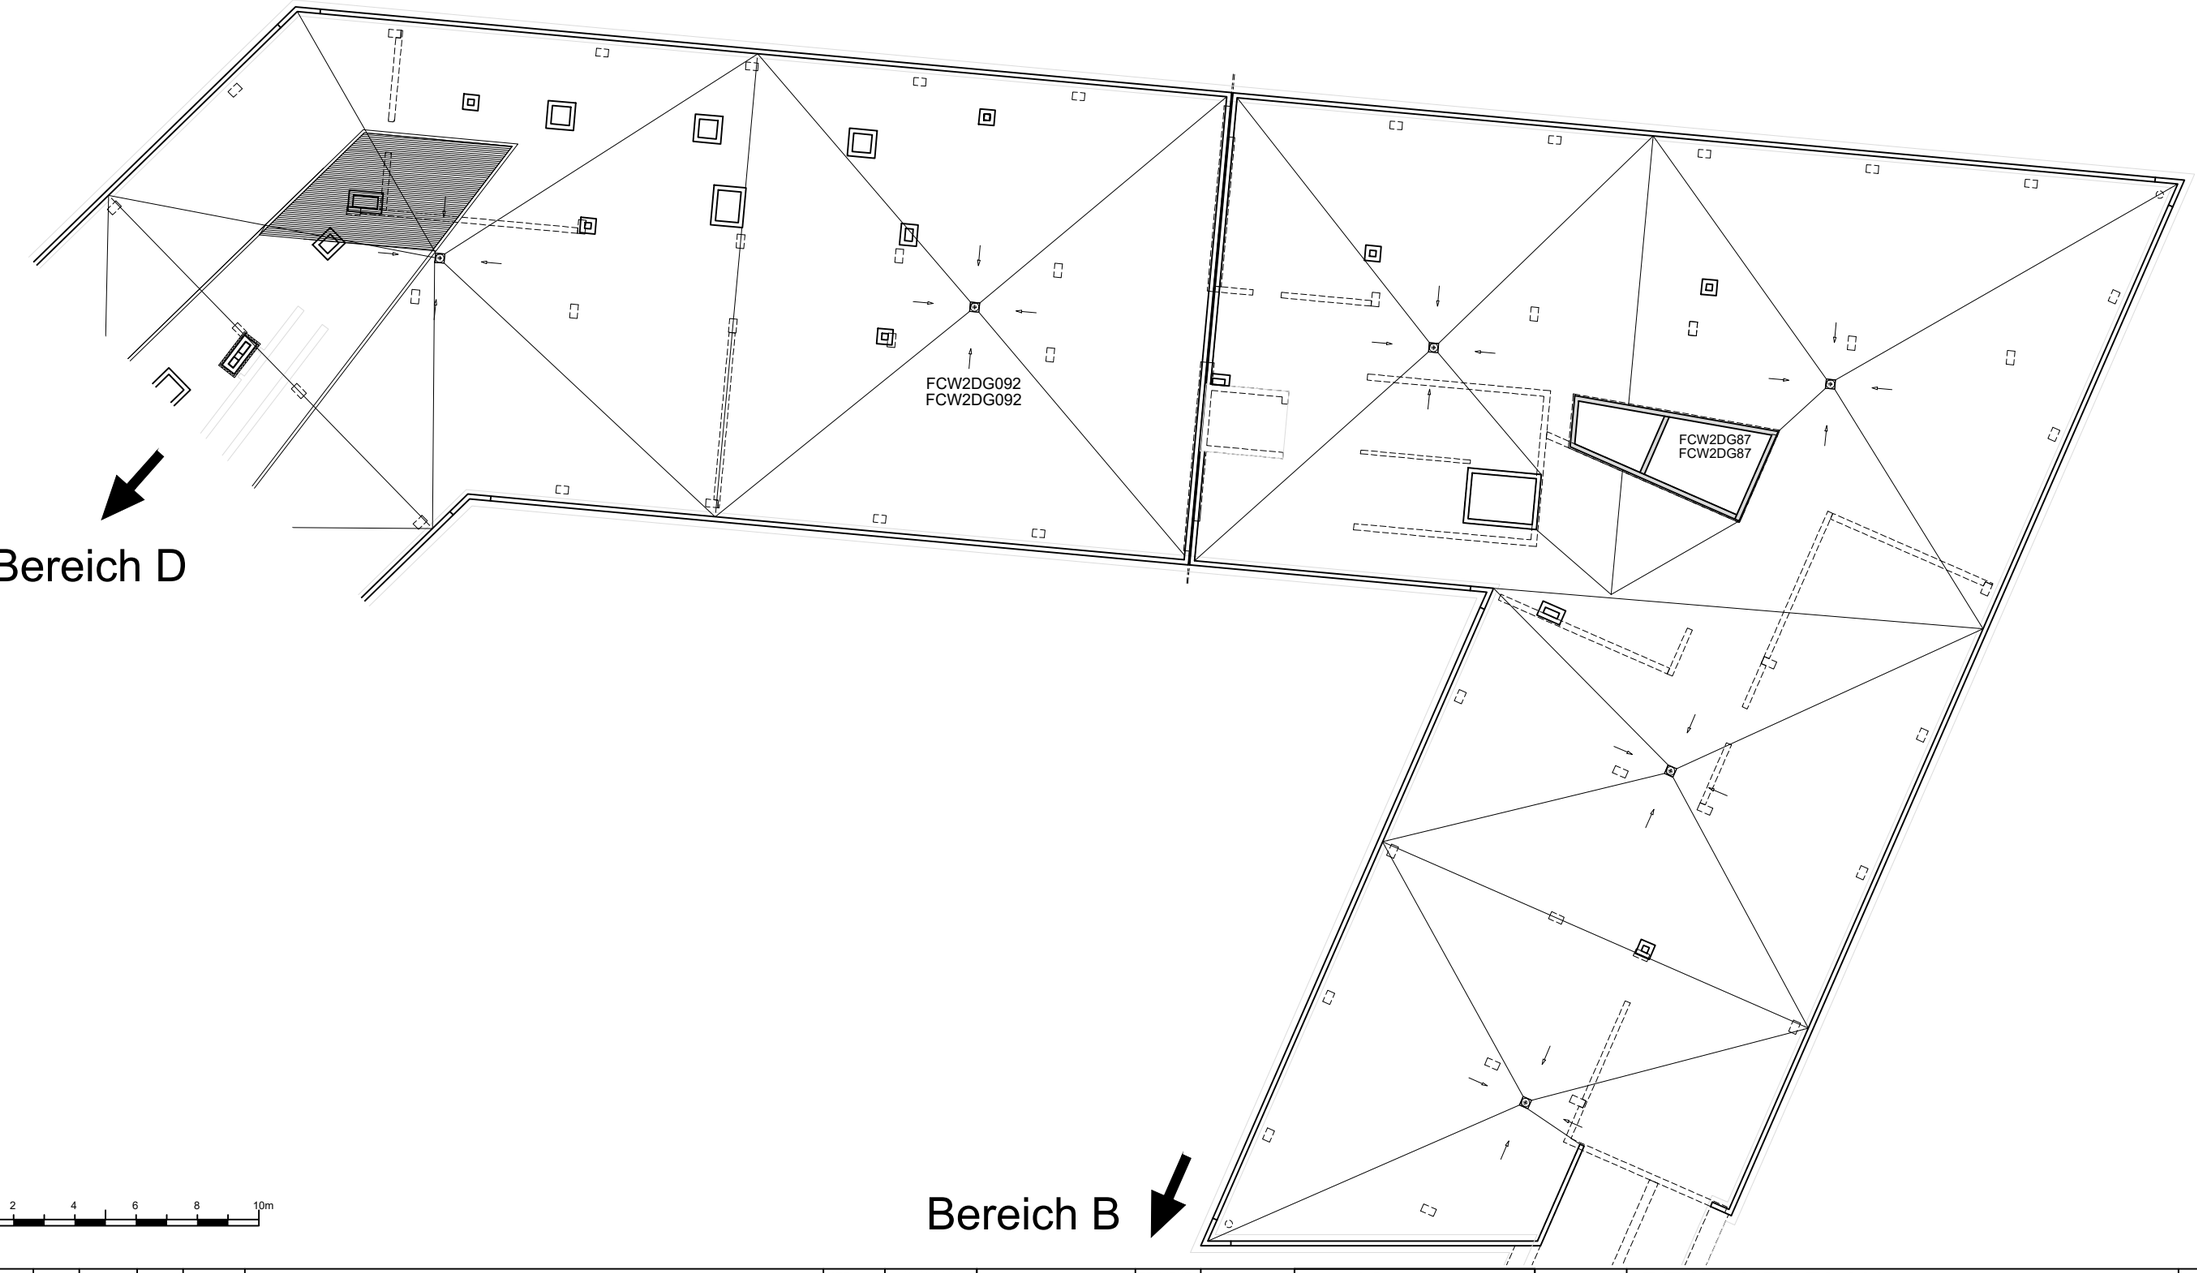

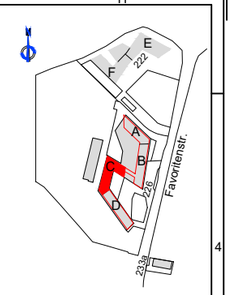

Diese Planunterlage ist geistiges Eigentum der Abteilung Infrastrukturmanagement und darf ohne unsere Einwilligung nicht weitergegeben werden. Ohne unsere schriftliche Freigabe hat der dargestellte Inhalt keine offizielle Gültigkeit!

REV.	DATUM	NAME	DATUM	GEPRÜFT	DATUM	FREIGABE	BESCHREIBUNG:
URSPRUNG							

GEZ.	09.06.2020	Kirchner	PROJEKT	
GEPR.			OBJEKT	
NGEPR.			DWG	
FREIGABE			DEF.DATEI	
	DATUM		MASSTAB	1:200

FH CAMPUS WIEN
UNIVERSITY OF APPLIED SCIENCES

ART:	BESTANDSPLAN
NAME:	FHCW - STAMMHAUS - C Ebene D
Z.Nr.:	20 – ST 01 – 3 A – B G – 003 / 0

Dok.
Seite